


Náležitosti a přesnosti odpovídá  
právní předpisům a podmínkám  
písemně dohodnutým s objednatelem

Polozka evidence ověřovaných  
výsledků zeměměřické činnosti  
č. 102/2023 ze dne 18.4.2023


	Objednatel: Stavby Komeda s.r.o., Chrztín 25, 273 24 Velvary		
	Investor: Obec Chrztín, Chrztín čp.7, 273 24 Velvary		
Akce: Výtlak splaškové kanalizace Dolní Kamenice - Budihostice		Č.zak.: 5102/2022	
Pražská 385, Melník IČO 274 01 341  tel.: 315 627 056 mobil: 774 435 231 e-mail: kotek@tp-real.cz www.tp-real.cz	<b>GEODETICKÁ ČÁST</b> <b>DOKUMENTACE SKUTEČNÉHO PROVEDENÍ STAVBY</b>		
	Okres: Kladno	Sour. systém: S-JTSK	Vyhotovil: Tomáš Kotek
	Obec: Chrztín		č.vykresu: 1
	K.ú.: Dolní Kamenice Budihostice	Výškový systém: Bpv	Dne: 04/2023


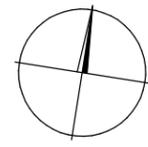


<b>T.P. REAL GZ s.p. s.r.o.</b> <b>Geodetická a realitní kancelář</b>	<i>Objednatel:</i> Stavby Komeda s.r.o., Chržín 25, 273 24 Velvary			
	<i>Investor:</i> Obec Chržín, Chržín čp.7, 273 24 Velvary			
	<i>Akce:</i> Výtlač splaškové kanalizace Dolní Kamenice - Budihostice		<i>Č.zak.:</i> 5102/2022	
Pražská 385, Mělník IČO 274 01 341  tel.: 315 627 056 mobil: 774 435 231 e-mail: kotek@tp-real.cz www.tp-real.cz		<b>GEODETICKÁ ČÁST</b> <b>DOKUMENTACE SKUTEČNÉHO PROVEDENÍ STAVBY</b>		
<i>Dkres:</i> Kladno	<i>Sour. systém:</i> S-JTSK	<i>Vyhotovil:</i> Tomáš Kotek	<i>č.výkresu:</i> 2	
<i>Obec:</i> Chržín	<i>Výškový systém:</i> Bpv	<i>Dne:</i> 04/2023	<i>Měřítko:</i> 1:500	
<i>K.ú.:</i> Dolní Kamenice Budihostice				

Nálezitostmi a přesností odpovídá právní předpisům a podmínkám písemně dohodnutým s objednatelem

Položka evidence ověřovaných výsledků zeměměřické činnosti č. 102/2023 ze dne 18.4.2023

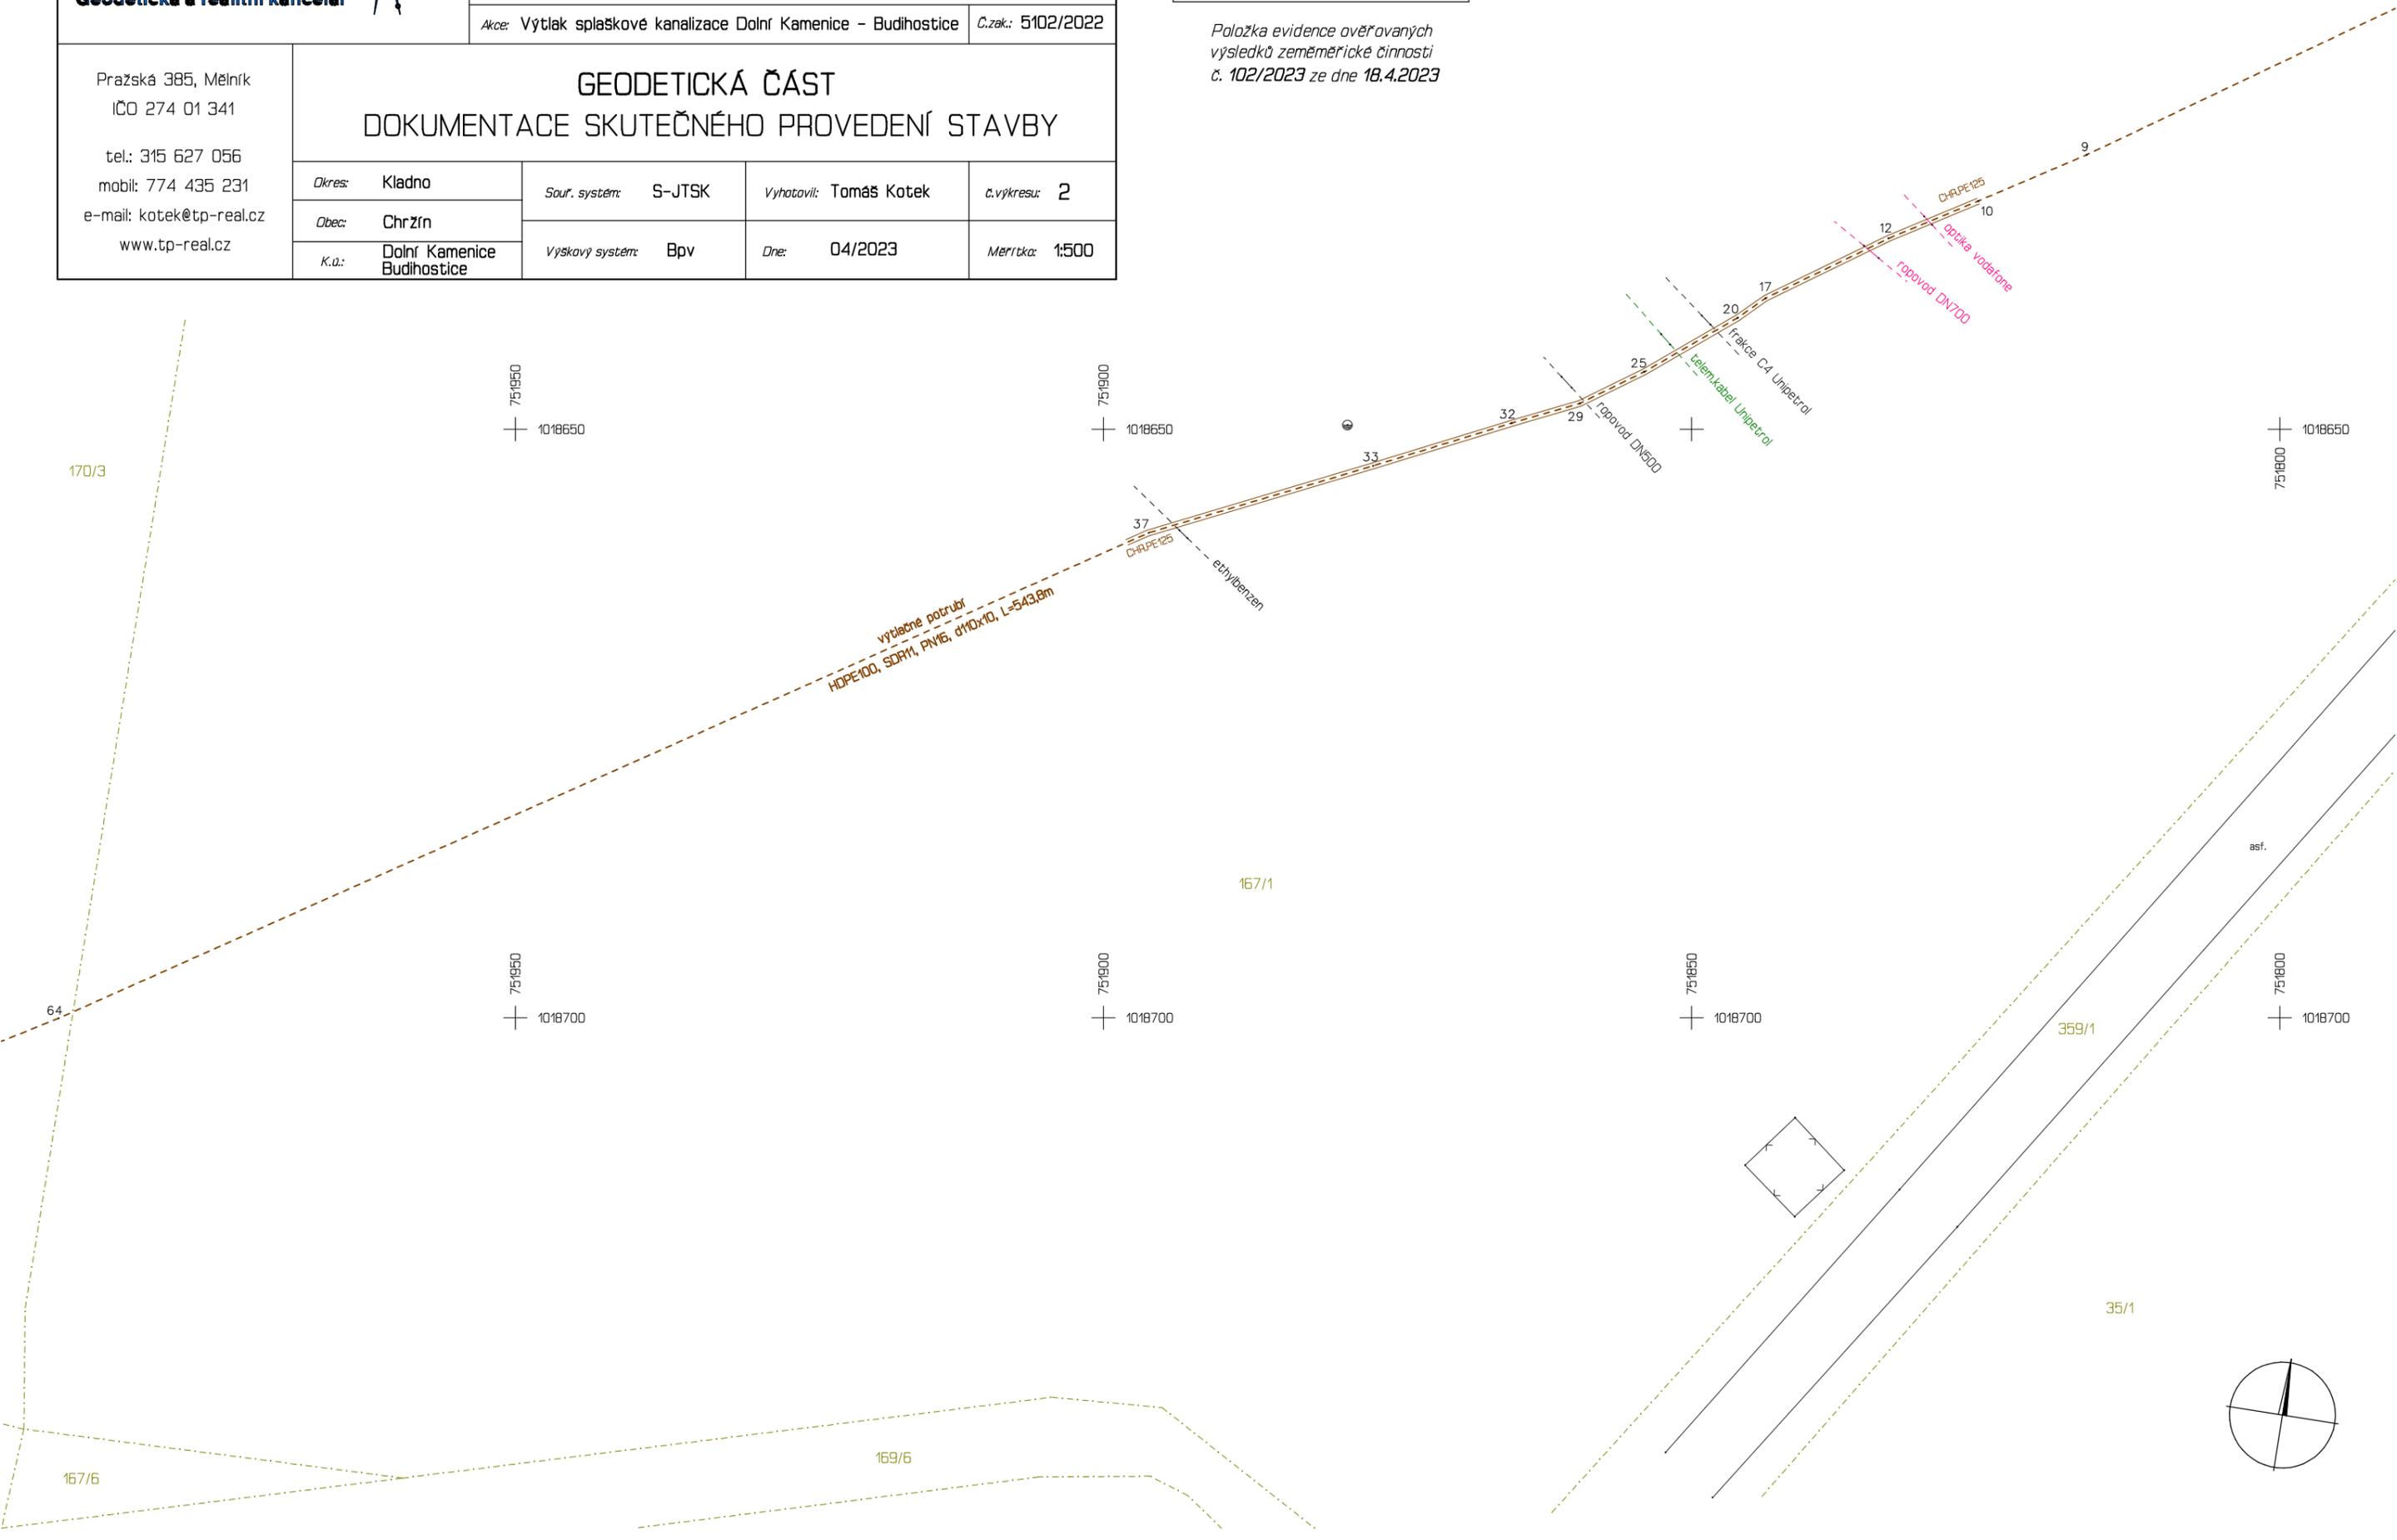

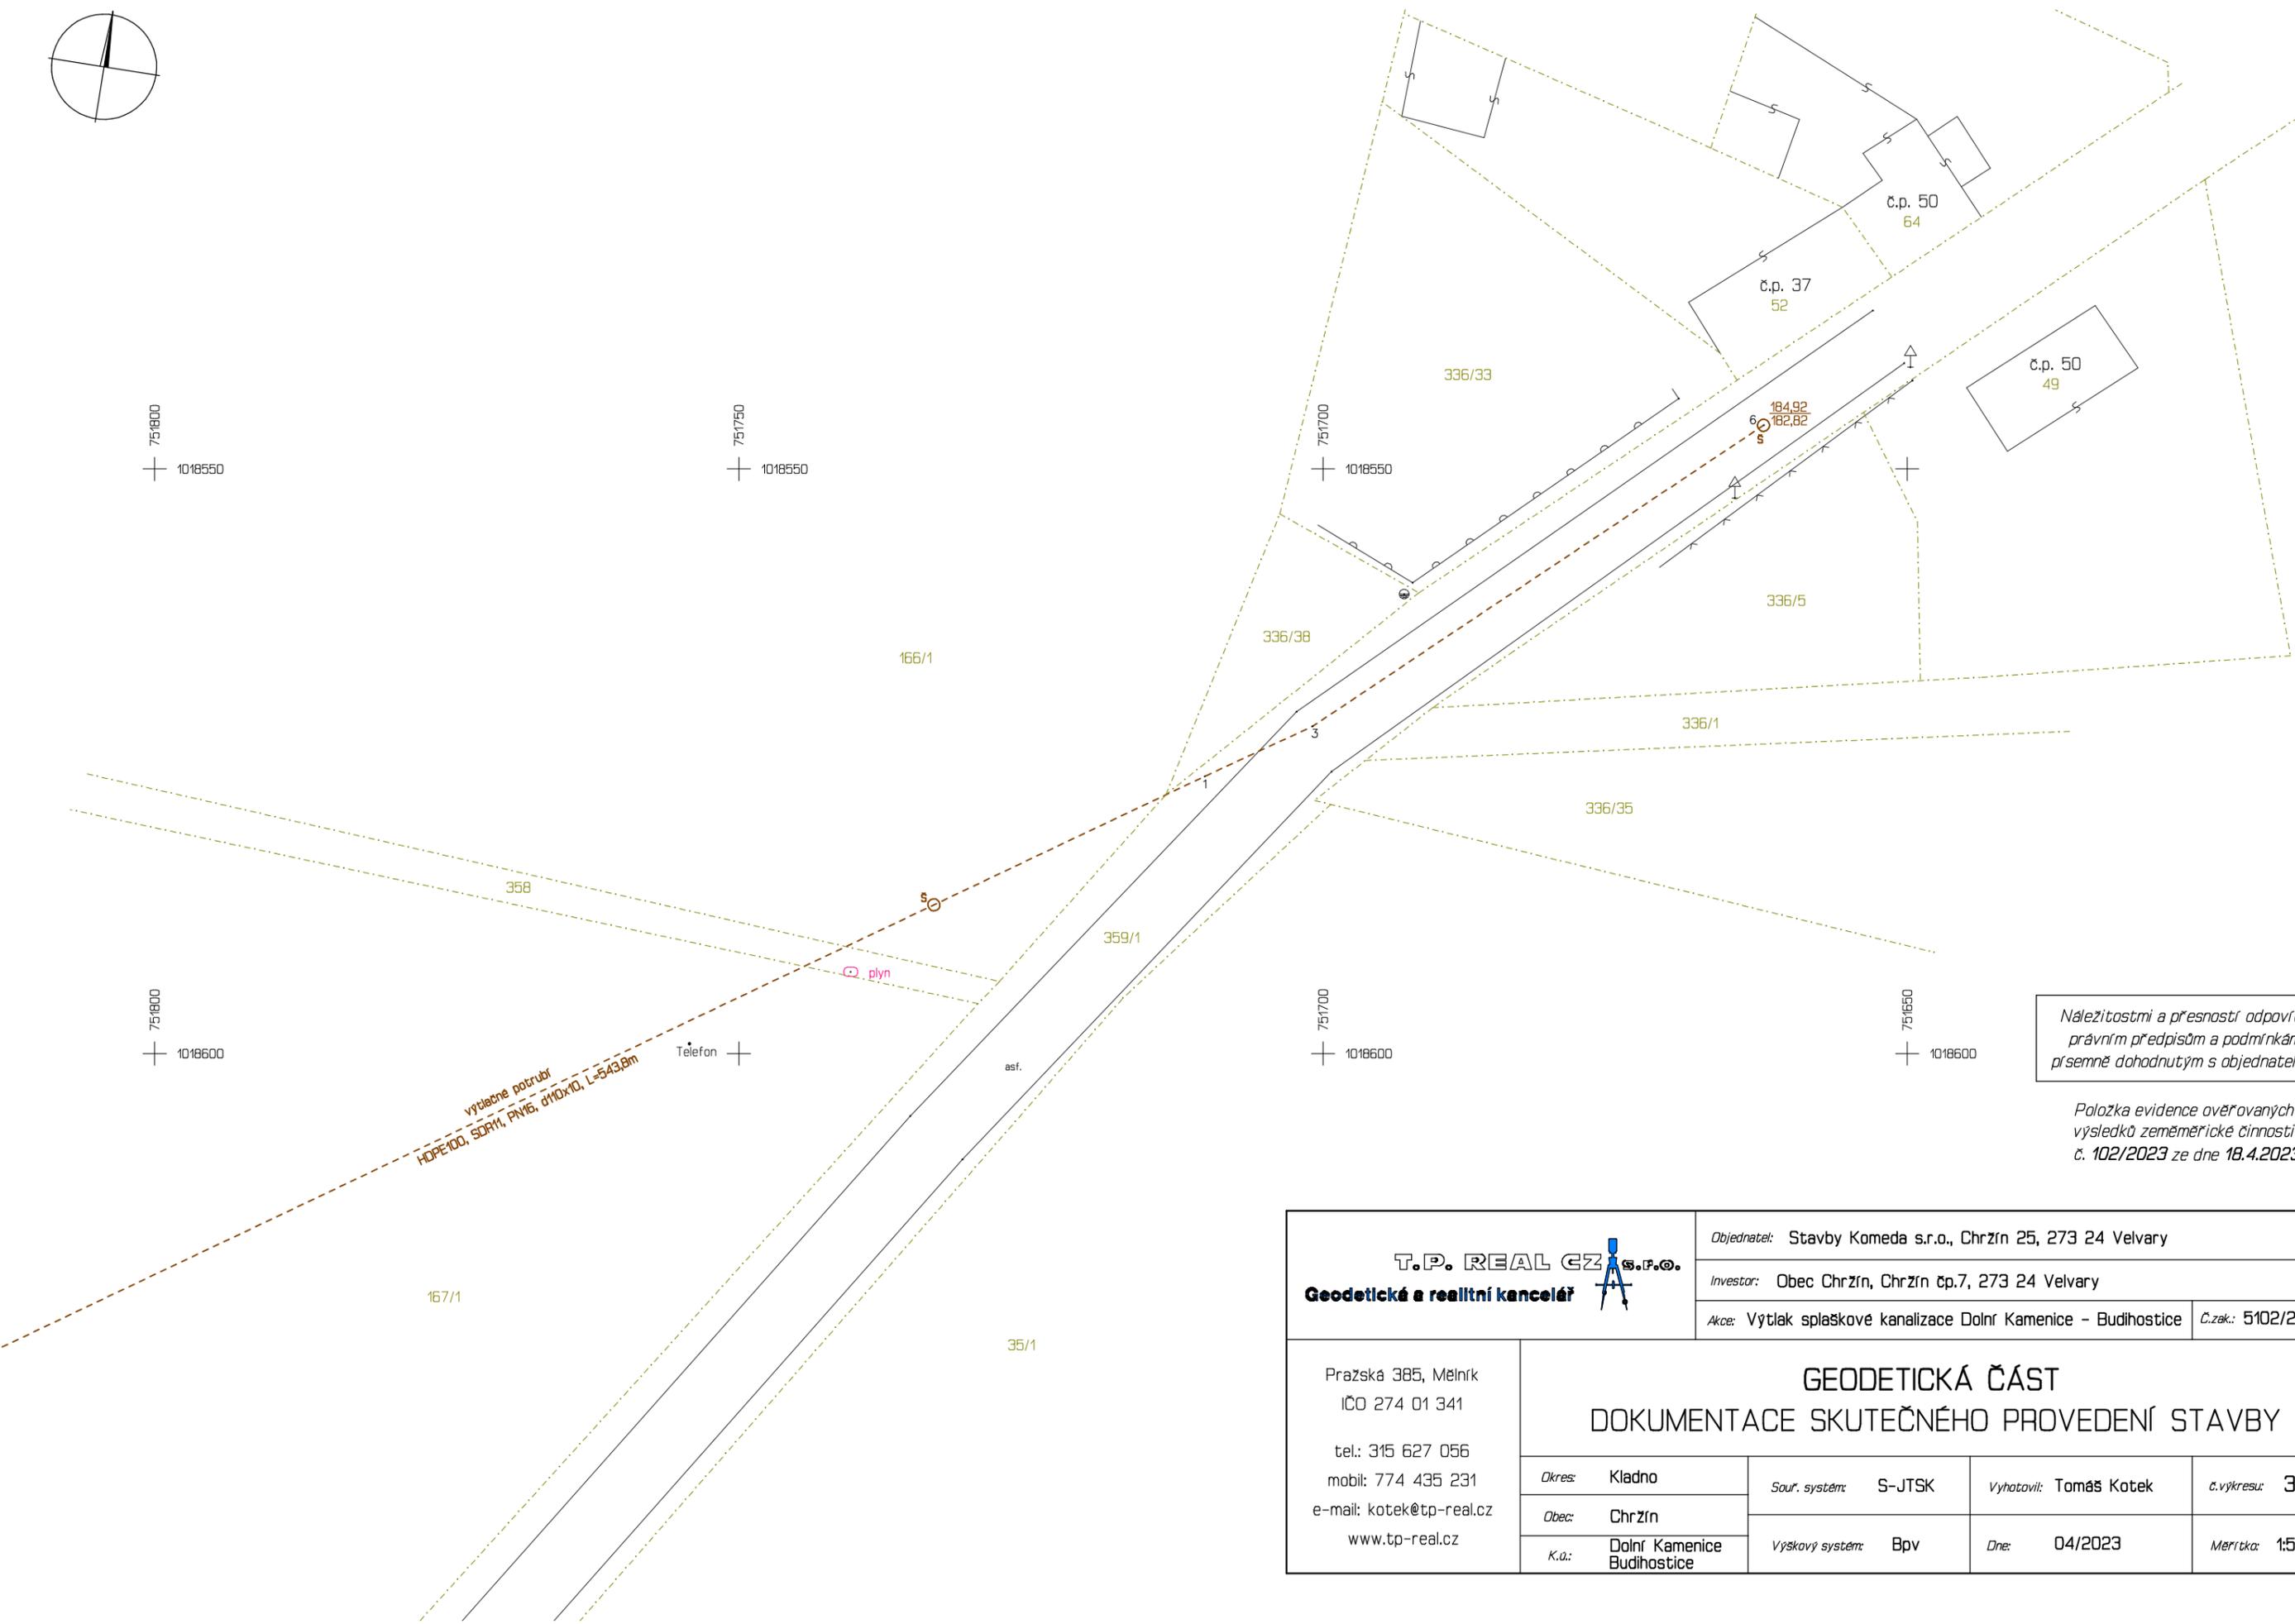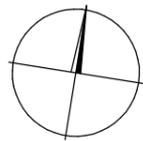

Náležitosti a přesnosti odpovídá právním předpisům a podmínkám písemně dohodnutým s objednatelem

Polozka evidence ověřovaných výsledků zeměměřické činnosti č. 102/2023 ze dne 18.4.2023

<b>T.P. REAL CZ</b> <b>Geodetická a realitní kancelář</b>	<i>Objednatel:</i> Stavby Komeda s.r.o., Chržín 25, 273 24 Velvary			
	<i>Investor:</i> Obec Chržín, Chržín čp.7, 273 24 Velvary			
	<i>Akce:</i> Výtlačk splaškové kanalizace Dolní Kamenice - Budihostice		<i>Č.zak.:</i> 5102/2022	
Pražská 385, Mělník IČO 274 01 341  tel.: 315 627 056 mobil: 774 435 231 e-mail: kotek@tp-real.cz www.tp-real.cz	<b>GEODETICKÁ ČÁST</b> <b>DOKUMENTACE SKUTEČNÉHO PROVEDENÍ STAVBY</b>			
	<i>Dkres:</i> Kladno	<i>Souv. systém:</i> S-JTSK	<i>Vyhotovil:</i> Tomáš Kotek	<i>č. výkresu:</i> 3
	<i>Obec:</i> Chržín	<i>Výškový systém:</i> Bpv	<i>Dne:</i> 04/2023	<i>Měřítko:</i> 1:500
	<i>K.ú.:</i> Dolní Kamenice Budihostice			